

rzut III. piętra

POMIESZCZENIA


- 3.1 - WC
- 3.2 - POM. BIUR. NR 319
- 3.3 - POM. BIUR. NR 317
- 3.4 - POM. BIUR. NR 315
- 3.5 - POM. BIUR. NR 313
- 3.6 - POM. BIUR. NR 311
- 3.7 - POM. BIUR. NR 309
- 3.8 - POM. BIUR. NR 307
- 3.9 - POM. BIUR. NR 305
- 3.10 - POM. BIUR. NR 303
- 3.11 - POM. BIUR. NR 301
- 3.12 - POM. BIUR. NR 322
- 3.13 - POM. BIUR. NR 320
- 3.14 - POM. BIUR. NR 318
- 3.15 - POM. BIUR. NR 316
- 3.16 - POM. BIUR. NR 314
- 3.17 - POM. BIUR. NR 312
- 3.18 - POM. BIUR. NR 310
- 3.19 - POM. BIUR. NR 308 - SERWEROWNIA
- 3.20 - POM. BIUR. NR 306
- 3.21 - POM. BIUR. NR 302

- proj. jednostka wewnętrzna ścienna
- proj. jednostka zewnętrzna SPLIT
- proj. jednostka zewnętrzna VRF
- proj. instalacja freonowa
- proj. pion instalacji freonowej
- proj. instalacja skroplinowa
- proj. pion instalacji skroplinowej
- proj. ogrodzenie jednostek zewnętrznych VRF

LEGENDA:



3.19
pom. biur.
nr 308
SERWEROWNIA

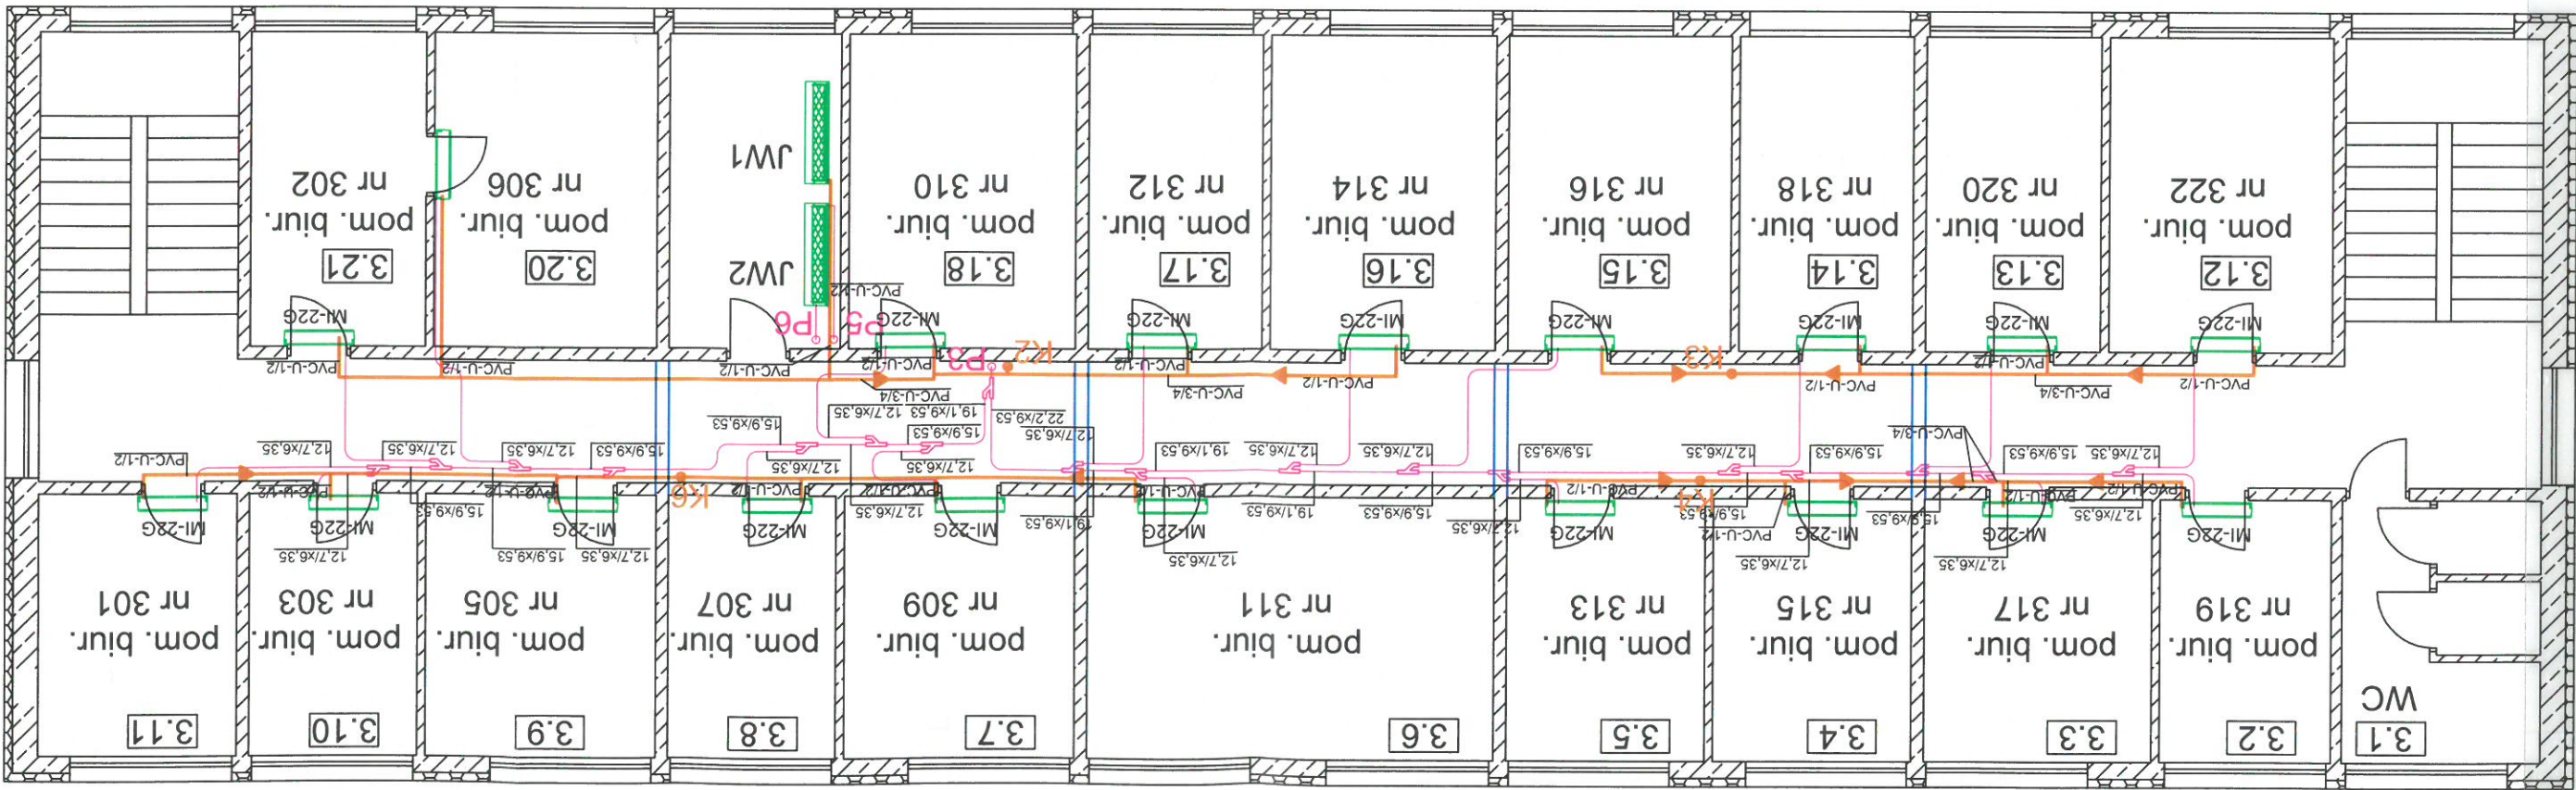

DOKUMENTACJA
POWYKONAWCZA

KLIMAT SOLEC

86-050 SOLEC KUJAWSKI - PL. UL. NADBORNA 2A
WWW.KLIMAT-SOLEC.PL; WWW.KLIMAT-PRO.PL
TEL: +48 52 387 24 42 FAX: +48 52 387 50 85
EMAIL: INFO@KLIMAT-SOLEC.PL

PROJEKT/PROJECT:		Mieszkaniovej w Innowrocławiu		Kujawska Spółdzielnia Mieszkaniowa w Innowrocławiu, Al. Kopernika 7, Innowrocław		INSTALACJE SANITARNE		Instalacja klimatyzacji - rzut piętra III		STUDIUM/PROJEKTU		PROJEKT WYKONAWCZY INSTALACJI KLIMATYZACJI	
PROJEKTOWAŁ:		mgr inż. Dawian Molenda		KUP/0068/PWOS/09		OPACOWAŁ:		mgr inż. M. Gorzycki		DATA/DATE:		10.2017 r.	
NR RYSUNKU:		02		REWIZJA/REVISION:		KSM-AC-03-05		SKALA/SCALE:		1:100			

