


rzut parteru

POMIESZCZENIA

- 0.1 - BIURO PODAWCZE
 - 0.2 - POMIESZCZENIE TECHNICZNE
 - 0.3 - BIURO OBSŁUGI MIESZKAŃCÓW
 - 0.4 - POMIESZCZENIE BIUROWE
 - 0.5 - WC
 - 0.6 - WC
 - 0.7 - KUCHNIA
 - 0.8 - KASA
 - 0.9 - SALA KONFERENCYJNA
- 1 osoba
- powyżej 50 osób

- proj. jednostka wewnętrzna ścienna
- proj. jednostka zewnętrzna SPLIT
- proj. instalacja freonowa
- proj. pion instalacji freonowej
- proj. instalacja skroplinowa
- proj. pion instalacji skroplinowej
- proj. ogrodzenie jednostek zewnętrznych VRF

LEGENDA:

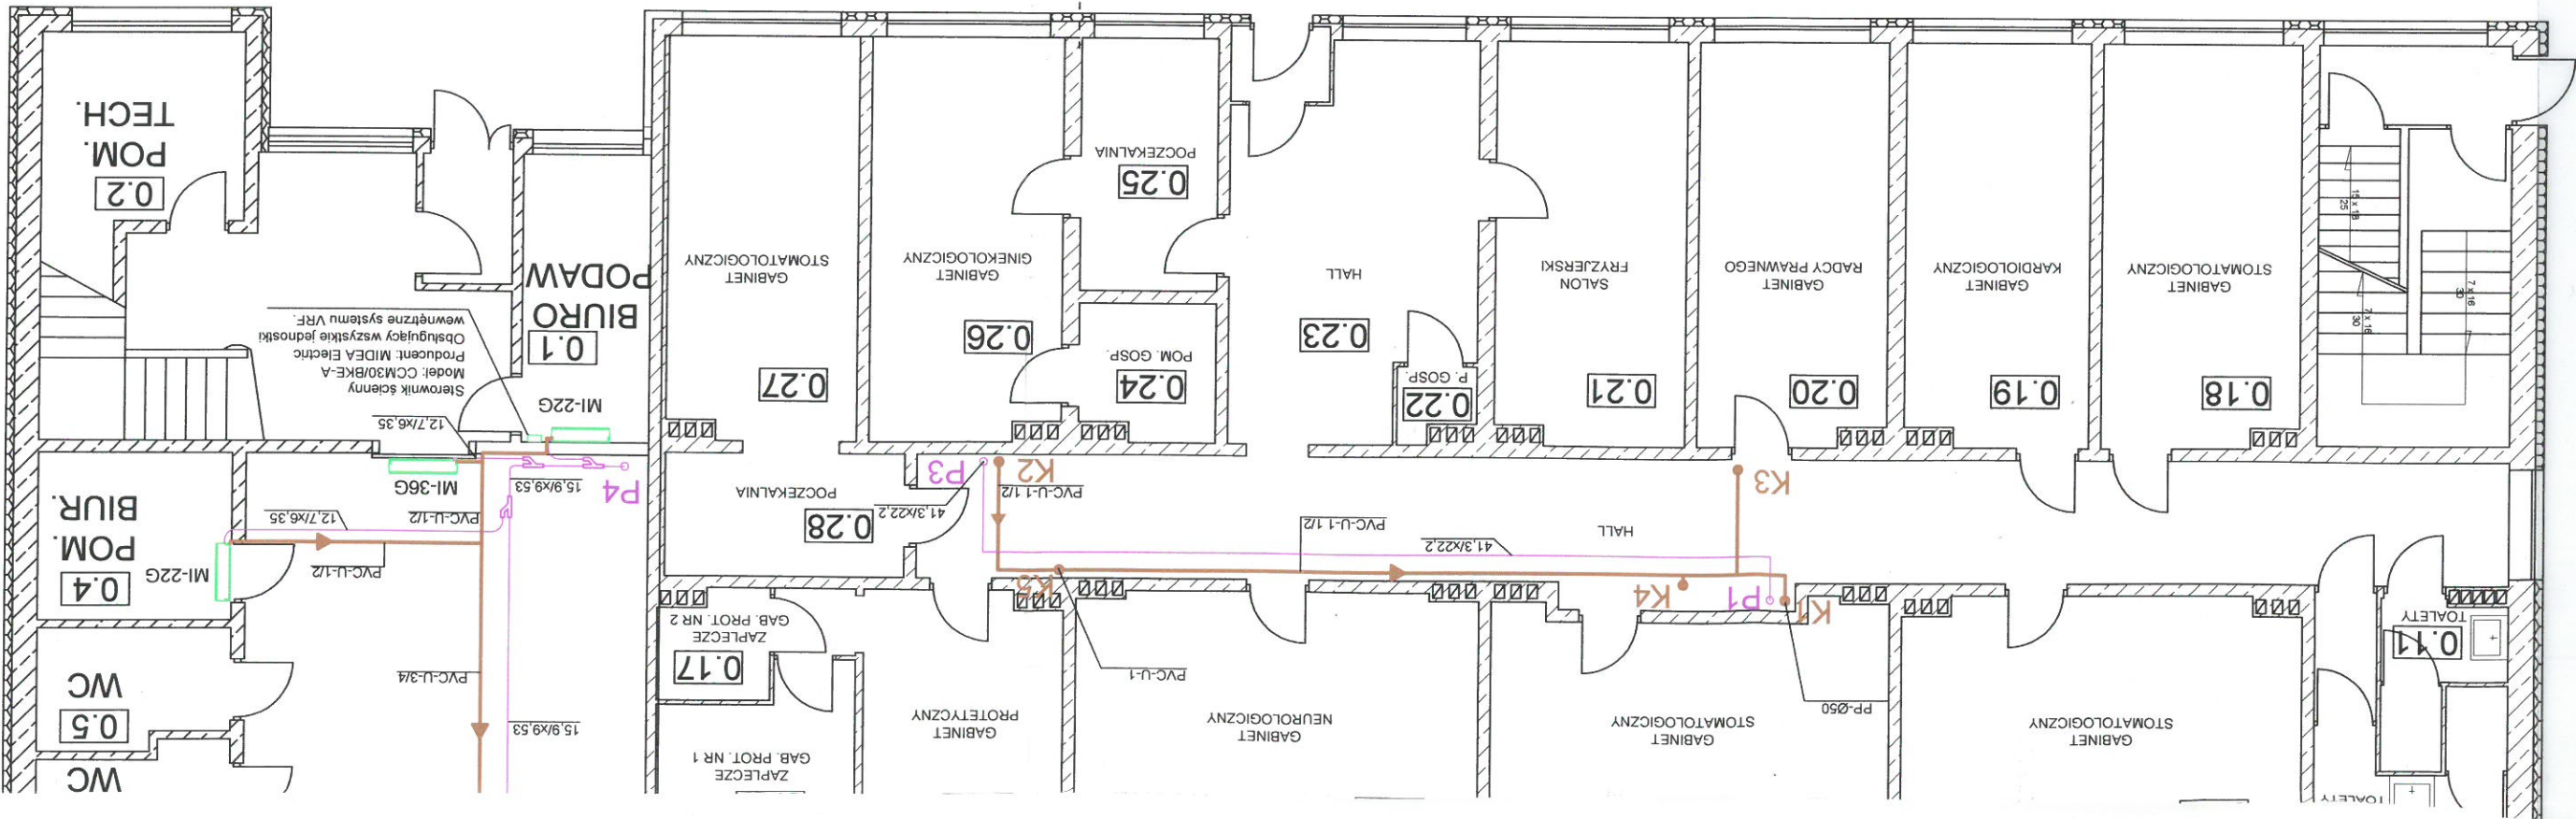

DOKUMENTACJA
POWYKONAWCZA

PROJEKT/PROJEKT:		Projekt wykonawczy klimatyzacji pomieszczeń biurowych w siedzibie Kujawskiej Spółdzielni Mieszkaniowej w Inowrocławiu	INWESTOR/CLIENT:	Kujawska Spółdzielnia Mieszkaniowa w Inowrocławiu, Al. Kopernika 7, Inowrocław	BRANŻA/BRANCH:	INSTALACJE SANITARNE	TEMAT/SUBJECT:	Instalacja klimatyzacji - rzut parteru	STUDIUM/PROJEKTU	PROJEKT WYKONAWCZY INSTALACJI KLIMATYZACJI	PROJEKTOWAŁ:	178/KP/2017		
												SYGNATURA/SIGNATURE:		
PROJEKTOWAŁ:		mgr inż. Dawian Molenda	OPRACOWAŁ:	mgr inż. M. Adamska	DATA/DATE:	10.2017 r.	REWIZJA/REVISION:	02	NR RYSUNKU:	KSM-AC-00-02	SKALA/SCALE:	1:100		
		KUP/0068P/WOS/09												